

# OŚWIADCZENIE

Ja niżej podpisany ..... *BOROWSKI Sławomir* ..... legitymujący się dowodem osobistym

o nr ..... PESEL: ..... *67112806496* .....

oświadczam, że jestem właścicielem działki oznaczonej nr geodezyjnym ..... *102* .....  
i wyrażam zgodę na:

- usunięcie słupa linii napowietrznej nn z mojej działki
- zmianę trasy linii napowietrznej nad moją działką
- wymianę/przełożenie przyłącza napowietrznego po nowej trasie


**Na potrzeby Inwestycji:** "Budowy ścieżek rowerowych na terenie miasta Ostrów Mazowiecka o długości ok. 17km. wraz z budową infrastruktury towarzyszącej i przebudową kolizji"

## Inwestor:

Miasto Ostrów Mazowiecka  
ul. 3 Maja 66  
07-300 Ostrów Mazowiecka

*26092017*

*Borowski*

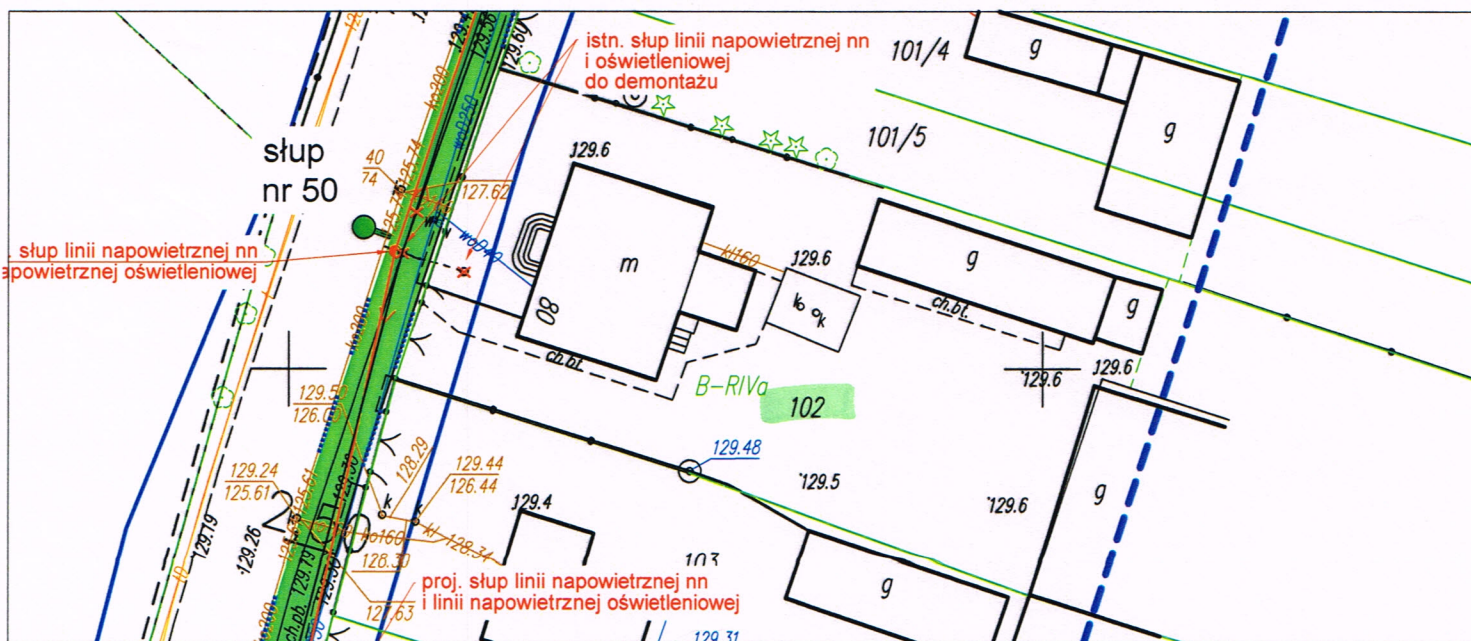

Studium projektu: PROJEKT WYKONAWCZY			
PRAWA AUTORSKIE ZASTRZEŻENIE	Jednostka projektowa:		Inwestor:
	ROAD CONCEPT RENATA KOZAK UL. SIENKIEWICZA 21 11-600 WĘGORZEWÓ		MIASTO OSTRÓW MAZOWIECKA UL. 3 MAJA 66 07-300
	Nazwa zadania:		Branża:
	BUDOWA ŚCIEŻEK ROWEROWYCH NA TERENIE MIASTA OSTRÓW MAZOWIECKA O DŁUGOŚCI OK. 17KM WRAZ Z BUDOWĄ INFRASTRUKTURY TOWARZYSZĄCEJ ORAZ PRZEBUDOWĄ KOLIZJI		ELEKTRYCZNA
	Tytuł rysunku:		Skala:
PROJEKT ZAGOSPODAROWANIA TERENU - SIECI ELEKTRYCZNE		1:500	
Projektował:		Podpis:	Data:
mgr inż. Daniel Filipowicz WAM/0096/PW/OE/12			06.2017
Sprawdził:		Podpis:	Nr rysunku:
mgr inż. Marcin Grzesiukiewicz PDL/0154/P/OE/10			



# OŚWIADCZENIE

Ja niżej podpisana CIEŚLA MARIA

PESEL: 52.09.12.01.286

oświadczam, że jestem właścicielką działki oznaczonej nr geodezyjnym 105/1 przy ul. Podchorążych 74 w msc. Ostrów Mazowiecka i wyrażam zgodę na:

- usunięcie słupa nr 4\_5-8 z mojej działki,
- zmianę trasy istniejących przyłączy napowietrznych (wynikających z przełożenia na nowy słup jednożerdziowy usytuowany poza działką 105/1),

pod warunkiem pisemnego:


1. Uzgodnieniu przez Wykonawcę terminu wejścia na nieruchomość.
2. Zapewnieniu o prowadzeniu prac tylko i wyłącznie w zakresie zdemontowania istniejącego na nieruchomości słupa.
3. Zapewnieniu o prowadzeniu prac bez zastosowania sprzętu mechanicznego (wymagany sprzęt zlokalizowany będzie poza Pani nieruchomością, na terenie przyległej drogi/chodnika).
4. Zapewnieniu o prowadzeniu prac z zachowaniem zasady doprowadzenia nieruchomości do stanu sprzed rozpoczęcia planowanych prac.
5. Protokolarnym przekazaniu i odbiorze końcowym, w obecności pracownika Urzędu Miasta Ostrów Mazowiecka, części nieruchomości wymaganej do prowadzenia prac, uzgodnionej zgodnie z pkt. 1.

*Maria Cieśla*

**Inwestycja związana:** "Budowa ścieżek rowerowych na terenie miasta Ostrów Mazowiecka o długości ok. 17km wraz z budową infrastruktury towarzyszącej i przebudową kolizji"

**Inwestor:**

Miasto Ostrów Mazowiecka, ul. 3 Maja 66, 07-300 Ostrów Mazowiecka

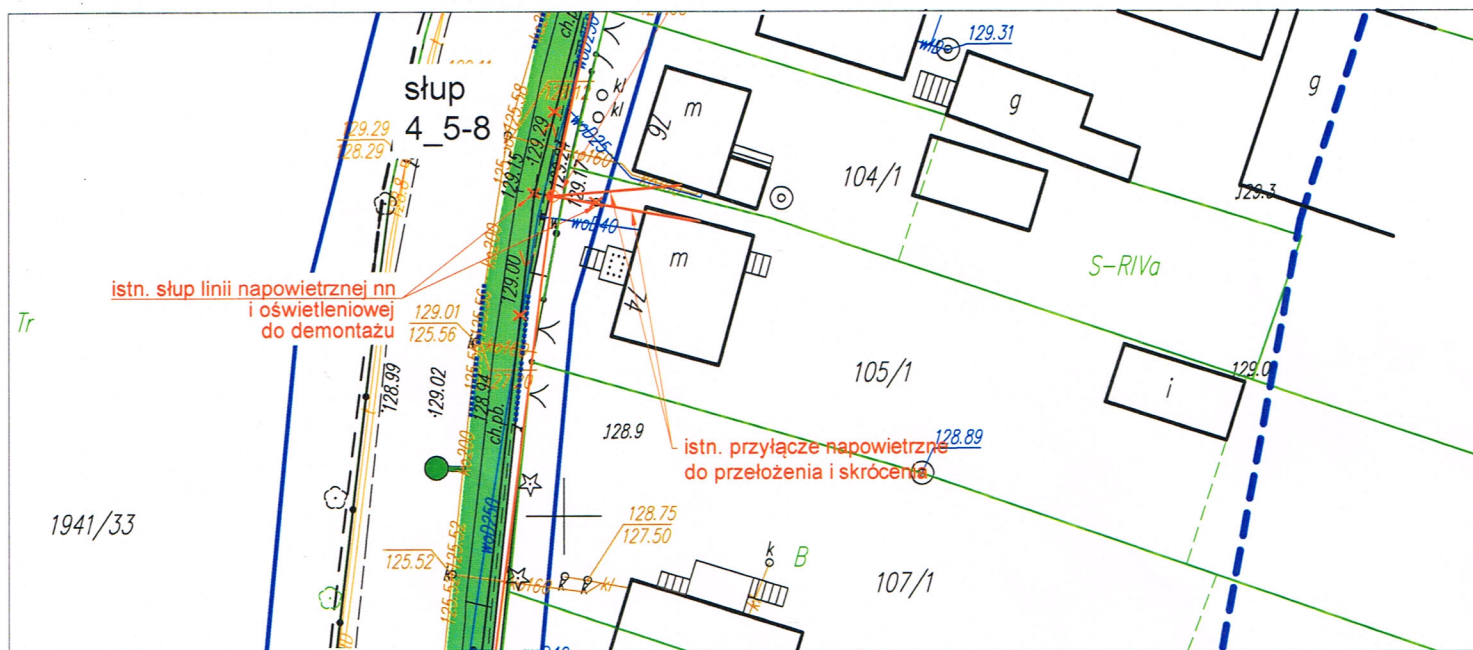

WYRAŻAM ZGODĘ POD WARUNKIEM  
ZACHOWANIA BEZPIECZNEGO  
KORZYSTANIA Z CENTRALNEGO,  
LOKALNEGO OGRZEWANIA DOMU  
MIEJSCOWEGO NA POSESJI (PIEC  
C.O. PRACUJE KORZYSTAJĄC Z  
ENERGII ELEKTRYCZNEJ). DOM  
POZBAWIONY JEST DRUGIEGO, ALTERNATYWNEGO ŹRÓDŁA OGRZEWANIA

Studium projektu: PROJEKT WYKONAWCZY			
PRAWA AUTORSKIE ZASTRZEŻONE	Jednostka projektowa:		Inwestor:
	ROAD CONCEPT RENATA KOZAK UL. SIENKIEWICZA 21 11-600 WĘGORZEWÓ		MIASTO OSTRÓW MAZOWIECKA UL. 3 MAJA 66 07-300
	Nazwa zadania:		Branża:
	BUDOWA ŚCIEŻEK ROWEROWYCH NA TERENIE MIASTA OSTRÓW MAZOWIECKA O DŁUGOŚCI OK. 17KM WRAZ Z BUDOWĄ INFRASTRUKTURY TOWARZYSZĄCEJ ORAZ PRZEBUDOWĄ KOLIZJI		ELEKTRYCZNA
	Tytuł rysunku:		Skala:
PROJEKT ZAGOSPODAROWANIA TERENU - SIECI ELEKTRYCZNE		1:500	
Projektował:		Podpis:	Data:
mgr inż. Daniel Filipowicz branża elektryczna WAM/0096/PWOE/12		06.2017	
Sprawdził:		Podpis:	Nr rysunku:
mgr inż. Marcin Grzesiukiewicz branża elektryczna PDL/0154/POOE/10			



# OŚWIADCZENIE

*Kawmarczyk Dymiszka*

Ja niżej podpisany

*Kawmarczyk Karolina*

legitymujący się dowodem osobistym

o nr *213.8619885*

PESEL: *759-122-80-74*

*ANX 233589*

*758-109-46-22*

oświadczam, że jestem właścicielem działki oznaczonej nr geodezyjnym ..... *132* .....  
i wyrażam zgodę na:

- usunięcie słupa linii napowietrznej nn z mojej działki
- zmianę trasy linii napowietrznej nad moją działką
- wymianę/przełożenie przyłącza napowietrznego po nowej trasie


**Na potrzeby Inwestycji:** "Budowy ścieżek rowerowych na terenie miasta Ostrów Mazowiecka o długości ok. 17km. wraz z budową infrastruktury towarzyszącej i przebudową kolizji"

## Inwestor:

Miasto Ostrów Mazowiecka  
ul. 3 Maja 66  
07-300 Ostrów Mazowiecka

*Atuty  
Kawmarczyk K.*

*604373666-*

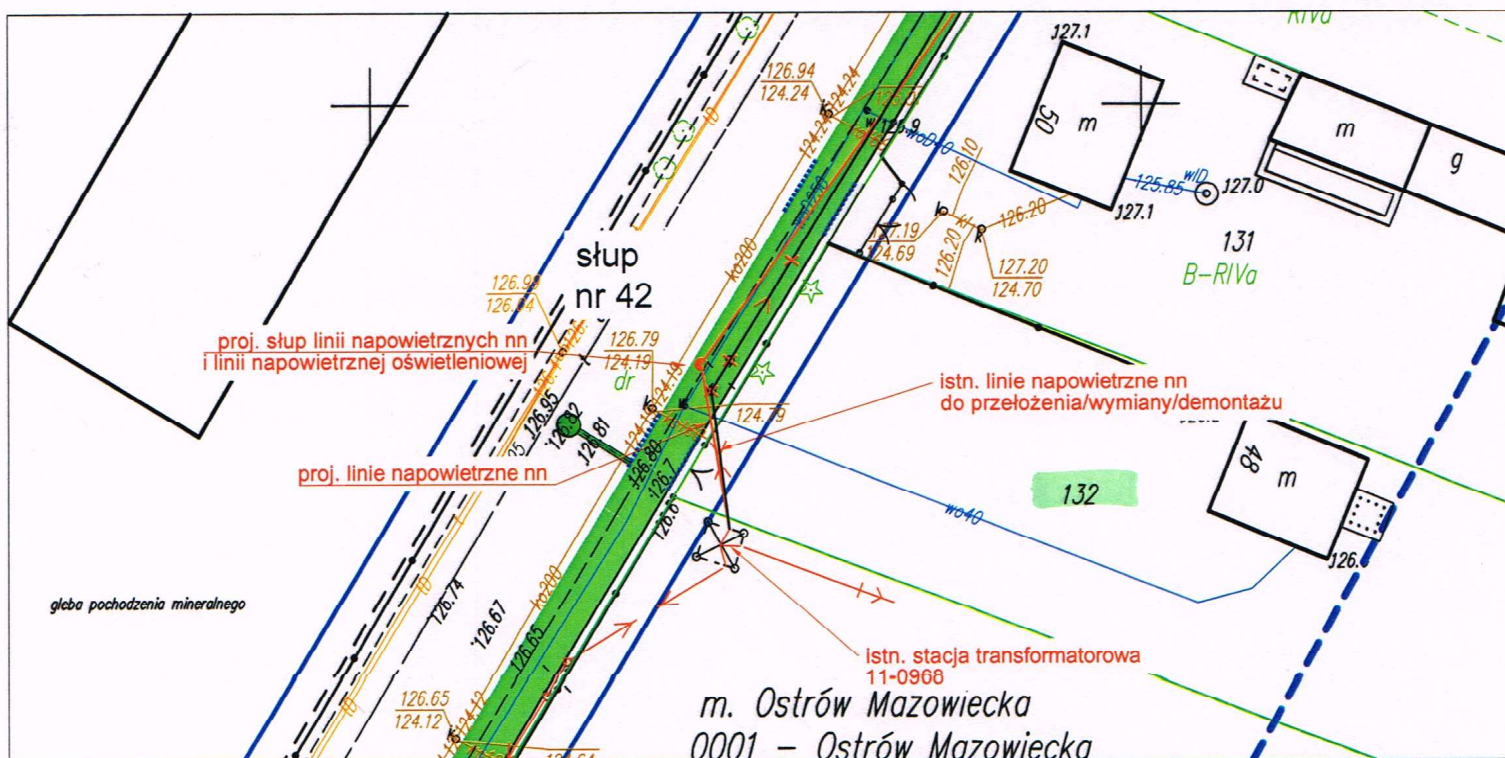





Ja niżej podpisany Jerzy Kosmik ..... legitymujący się dowodem osobistym  
o nr ANX 186470 ..... PESEL: 64060604453 .....

- usunięcie słupa linii napowietrznej nn z mojej działki
- zmianę trasy linii napowietrznej nad moją działką
- wymianę/przełożenie przyłącza napowietrznego po nowej trasie

Miasto Ostrów Mazowiecka  
ul. 3 Maja 66  
07-300 Ostrów Mazowiecka

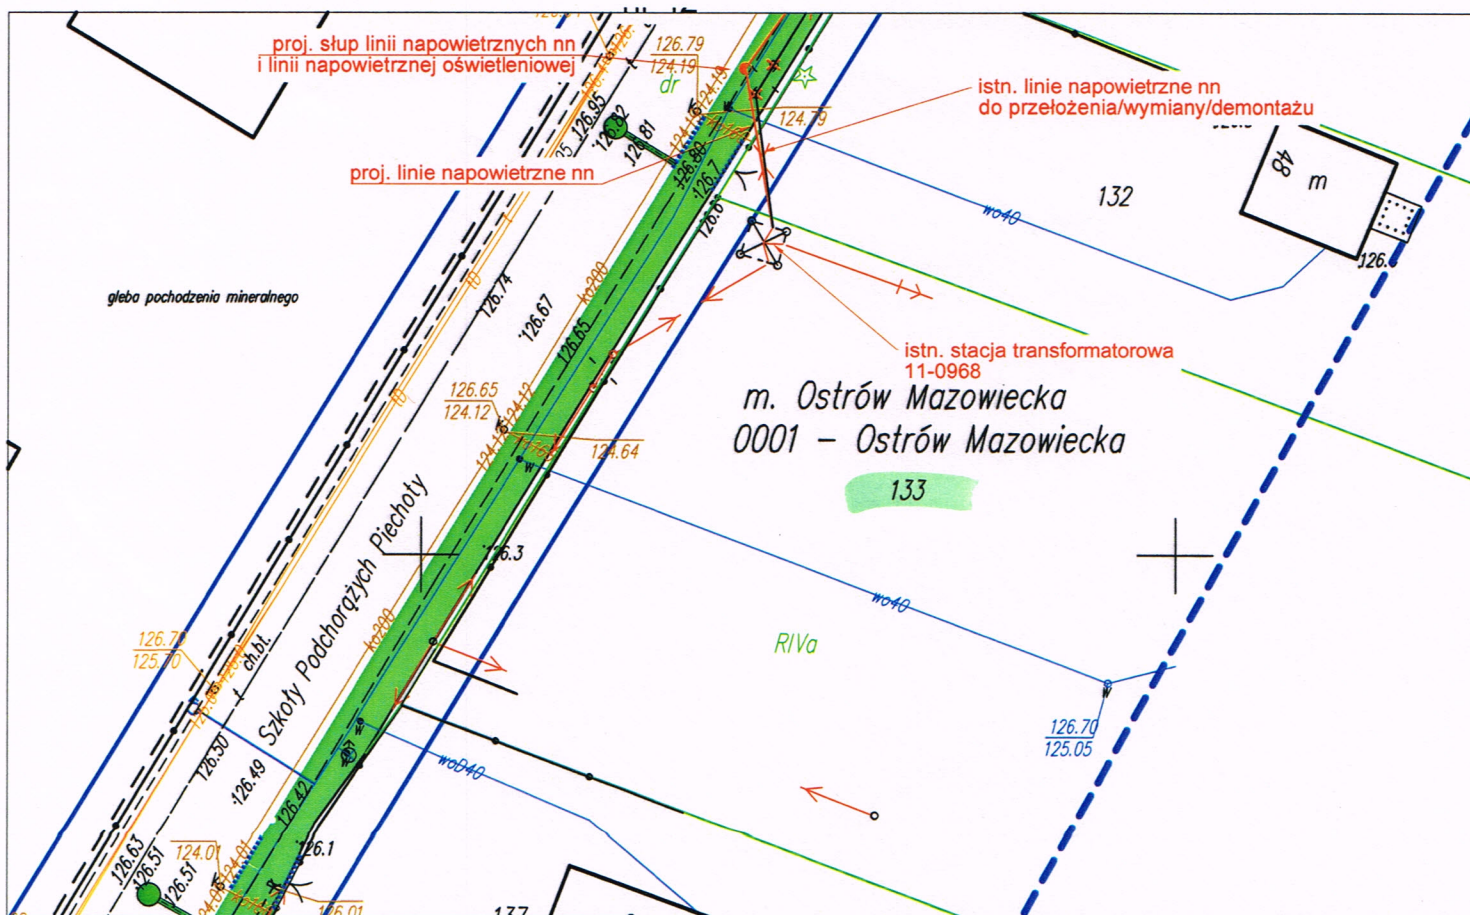

Studium projektu: PROJEKT WYKONAWCZY			
Jednostka projektowa:		Inwestor:	
ROAD CONCEPT RENATA KOZAK UL. SIENKIEWICZA 21 11-600 WĘGORZANO		 MIASTO OSTRÓW MAZOWIECKA UL. 3 MAJA 65 07-300	
Nazwa zadania:		BUDOWA ŚCIEŻEK ROWEROWYCH NA TERENIE MIASTA OSTRÓW MAZOWIECKI O DŁUGOŚCI OK. 17KM WRAZ Z BUDOWĄ INFRASTRUKTURY TOWARZYSZĄCEJ ORAZ PRZEBUDOWĄ KOLIZJI	
Tytuł rysunku:		PROJEKT ZAGOSPODAROWANIA TERENU - SIECI ELEKTRYCZNE	
Projektował: branża elektryczna		Podpis:	Data: 06.2017
mgr inż. Daniel Filipowicz WAM/0096/PWOE/12			
Sprawdził: branża elektryczna		Podpis:	Nr rysunku:
mgr inż. Marcin Grzesiukiewicz PDL/0154/PWOE/10			







## OŚWIADCZENIE

Ja niżej podpisany OSTROWSKA ANNA..... legitymujący się dowodem osobistym  
o nr CAJ 300789..... PESEL: ~~8105~~ 81050809986.....

oświadczam, że jestem właścicielem działki oznaczonej nr geodezyjnym ..... 598/1 .....  
i wyrażam zgodę na:


- usunięcie słupa linii napowietrznej nn z mojej działki
- zmianę trasy linii napowietrznej nad moją działką
- wymianę/przełożenie przyłącza napowietrznego po nowej trasie



**Na potrzeby Inwestycji:** "Budowy ścieżek rowerowych na terenie miasta Ostrów Mazowiecka o długości ok. 17km. wraz z budową infrastruktury towarzyszącej i przebudową kolizji"

**Investor:**

Miasto Ostrów Mazowiecka  
ul. 3 Maja 66  
07-300 Ostrów Mazowiecka

Ostronoshia Anna

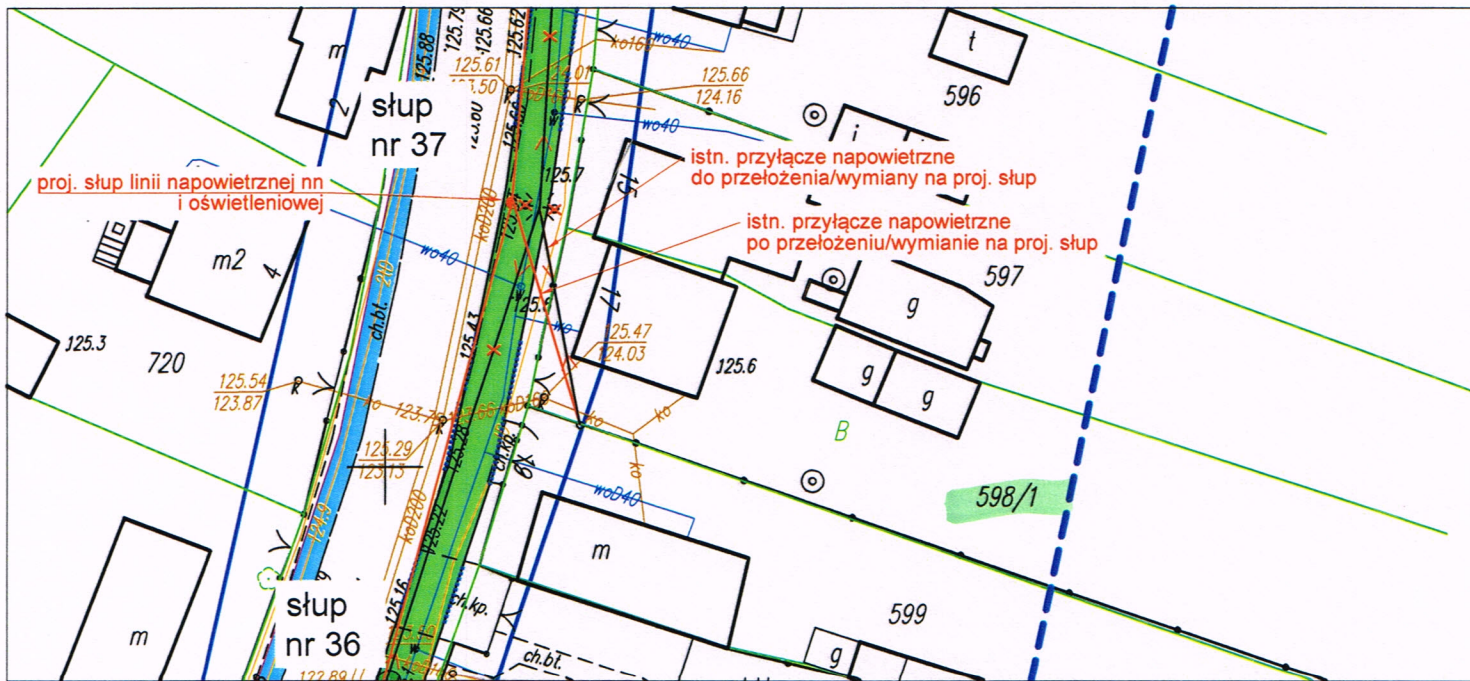

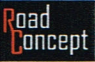Studium projektu: STUDIUM WYKONAWCZY			
Jednostka projektowa:		Inwestor:	
ROAD CONCEPT RENATA KOZAK UL. SIENKIEWICZA 21 11-800 WĘGORZEWO		 MIASTO OSTRÓW MAZOWIECKA UL. 3 MAJA 66 07-300	
			
Nazwa zadania:	BUDOWA ŚCIEŻEK ROWEROWYCH NA TERENIE MIASTA OSTRÓW MAZOWIECKA O DŁUGOŚCI OK. 17KM WRAZ Z BUDOWĄ INFRASTRUKTURY TOWARZYSZĄCEJ ORAZ PRZEBUDOWĄ KOLIZJI		Branża: ELEKTRYCZNA
Tytuł rysunku:	PROJEKT ZAGOSPODAROWANIA TERENU - SIECI ELEKTRYCZNE		Skala: 1:500
Projektował: branża elektryczna	mgr inż. Daniel Filipowicz WAM/0096/PWOE/12	Podpis:	Data: 06.2017
Sprawdził: branża elektryczna	mgr inż. Marcin Grzesiukiewicz POL/0154/POOE/10	Podpis:	Nr rysunku:



# OŚWIADCZENIE

Ja niżej podpisany Ewa Strzeszeńska legitymujący się dowodem osobistym

o nr ..... PESEL: 70071205209

oświadczam, że jestem właścicielem działki oznaczonej nr geodezyjnym 604/2 i wyrażam zgodę na:


- usunięcie słupa linii napowietrznej nn z mojej działki
- zmianę trasy linii napowietrznej nad moją działką
- wymianę/przełożenie przyłącza napowietrznego po nowej trasie

**Na potrzeby Inwestycji:** "Budowy ścieżek rowerowych na terenie miasta Ostrów Mazowiecka o długości ok. 17km. wraz z budową infrastruktury towarzyszącej i przebudową kolizji"

## Inwestor:


Miasto Ostrów Mazowiecka  
ul. 3 Maja 66  
07-300 Ostrów Mazowiecka

Ewa Strzeszeńska

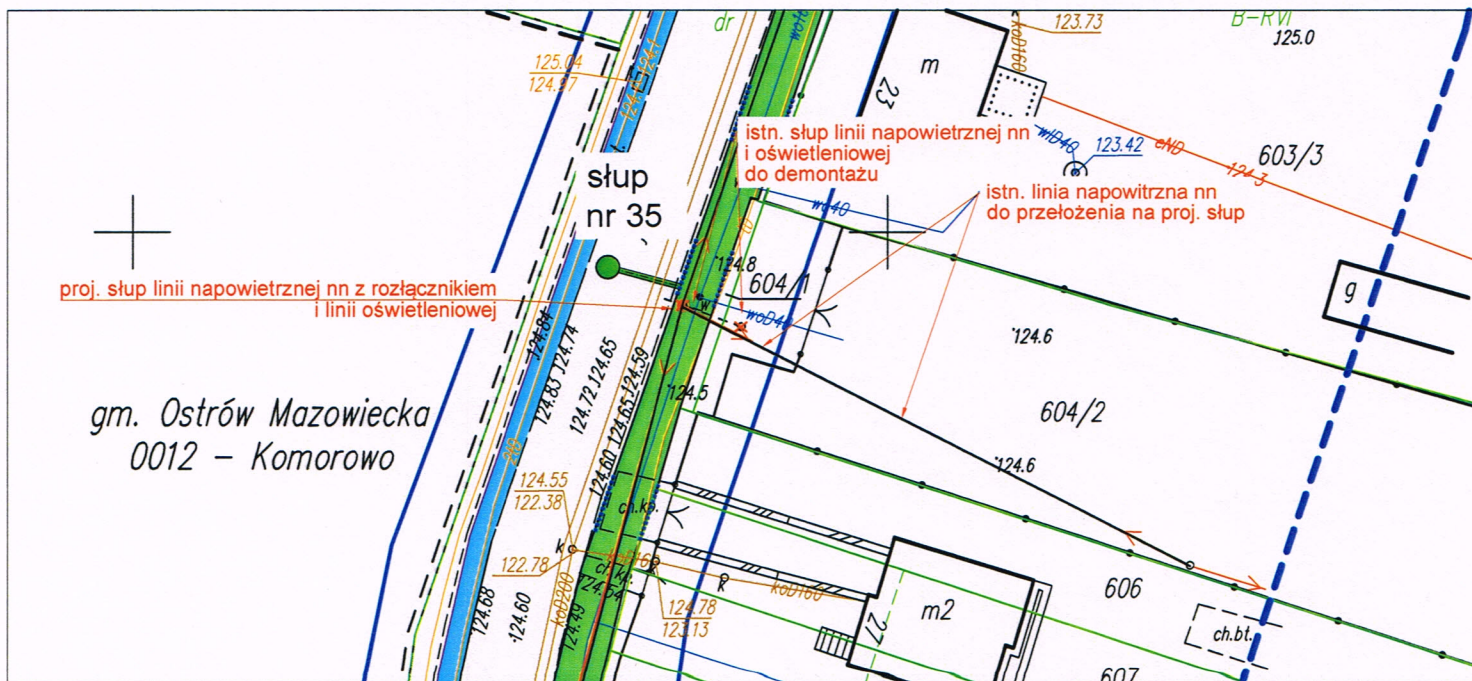

Studium projektu: PROJEKT WYKONAWCZY			
PRAWA AUTORSKIE ZASTRZEŻONE	Jednostka projektowa:		Inwestor:
	ROAD CONCEPT RENATA KOZAK UL. SIENKIEWICZA 21 11-600 WĘGORZEWÓ		MIASTO OSTRÓW MAZOWIECKA UL. 3 MAJA 66 07-300
	Nazwa zadania:		Branża:
	BUDOWA ŚCIEŻEK ROWEROWYCH NA TERENIE MIASTA OSTRÓW MAZOWIECKA O DŁUGOŚCI OK. 17KM WRAZ Z BUDOWĄ INFRASTRUKTURY TOWARZYSZĄCEJ ORAZ PRZEBUDOWĄ KOLIZJI		ELEKTRYCZNA
	Tytuł rysunku:		Skala:
PROJEKT ZAGOSPODAROWANIA TERENU - SIECI ELEKTRYCZNE		1:500	
Projektował:		Podpis:	Data:
mgr inż. Daniel Filipowicz WAM/0096/PWOE/12		06.2017	
Sprawdził:		Podpis:	Nr rysunku:
mgr inż. Marcin Grzesiukiewicz PDL/0154/POOE/10			

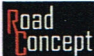

Studium projektu: PROJEKT WYKONAWCZY			
Jednostrona projektowa:		Inwestor:	
ROAD CONCEPT RENATA KOZAK UL. SIENKIEWICZA 21 11-600 WĘGORZANO		 MIASTO OSTRÓW MAZOWIECKA UL. 3 MAJA 66 07-300	
Nazwa zadania:		Branża: ELEKTRYCZNA	
Tytuł rysunku:		Skala: 1:500	
Projektował: branża elektryczna		Podpis: Data: 06.2017	
Sprawdził: branża elektryczna		Podpis: Nr rysunku:	



## OŚWIADCZENIE

Ja niżej podpisany ..... ROBERT HANUSZ WYKANT ..... legitymujący się dowodem osobistym

o nr ..... PESEL: .....

oświadczam, że jestem właścicielem działki oznaczonej nr geodezyjnym ..... 216 .....  
i wyrażam zgodę na:


- usunięcie słupa linii napowietrznej nn z mojej działki
- zmianę trasy linii napowietrznej nad moją działką
- wymianę/przełożenie przyłącza napowietrznego po nowej trasie



**Na potrzeby Inwestycji:** "Budowy ścieżek rowerowych na terenie miasta Ostrów Mazowiecka o długości ok. 17km. wraz z budową infrastruktury towarzyszącej i przebudową kolizji"

**Investor:**

Miasto Ostrów Mazowiecka  
ul. 3 Maja 66  
07-300 Ostrów Mazowiecka

Dumale Frank  
24/10 H8me  
2011  
Dumale Frank

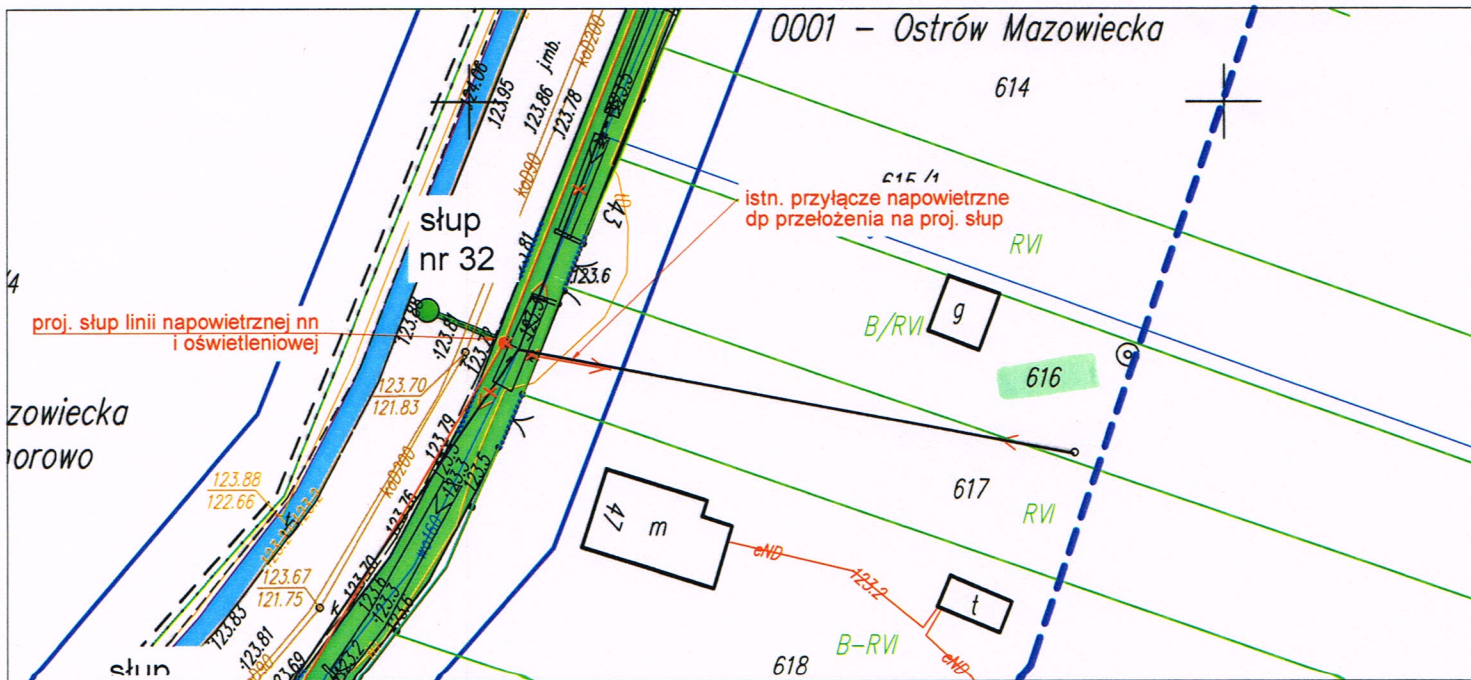

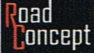
Studium projektu: PROJEKT WYKONAWCZY			
PRAWA AUTORSKE ZASTRZEŻONE	Jednostka projektowa:		Inwestor:
	ROAD CONCEPT RENATA KOZAK UL. SIENKIEWICZA 21 11-600 WĘGORZEWO		 MIASTO OSTRÓW MAZOWIECKA UL. 3 MAJA 66 07-300
			
	Nazwa zadania: BUDOWA ŚCIEŻEK ROWEROWYCH NA TERENIE MIASTA OSTRÓW MAZOWIECKA O DŁUGOŚCI OK. 17KM WRĄZ Z BUDOWĄ INFRASTRUKTURY TOWARZYSZĄCEJ ORAZ PRZEBUDOWĄ KOLIZJI		Branża: ELEKTRYCZNA  Skala: 1:500
Tytuł rysunku:		PROJEKT ZAGOSPODAROWANIA TERENU - SIECI ELEKTRYCZNE	
Projektował: branża elektryczna mgr inż. Daniel Filipowicz WAM/0096/PWOE/12		Podpis:	Data: 06.2017
Sprawdził: branża elektryczna mgr inż. Marcin Grzesiukiewicz PDL/0154/POOE/10		Podpis:	Nr rysunku:





Ja niżej podpisany Janina Kierulwa..... legitymujący się dowodem osobistym  
o nr AXI 833982..... PESEL: 48061002439.....

- ~~usunięcie słupa linii napowietrznej nn z mojej działki~~
- ~~zmianę trasy linii napowietrznej nad moją działką~~
- wymianę/przełożenie przyłącza napowietrznego po nowej trasie

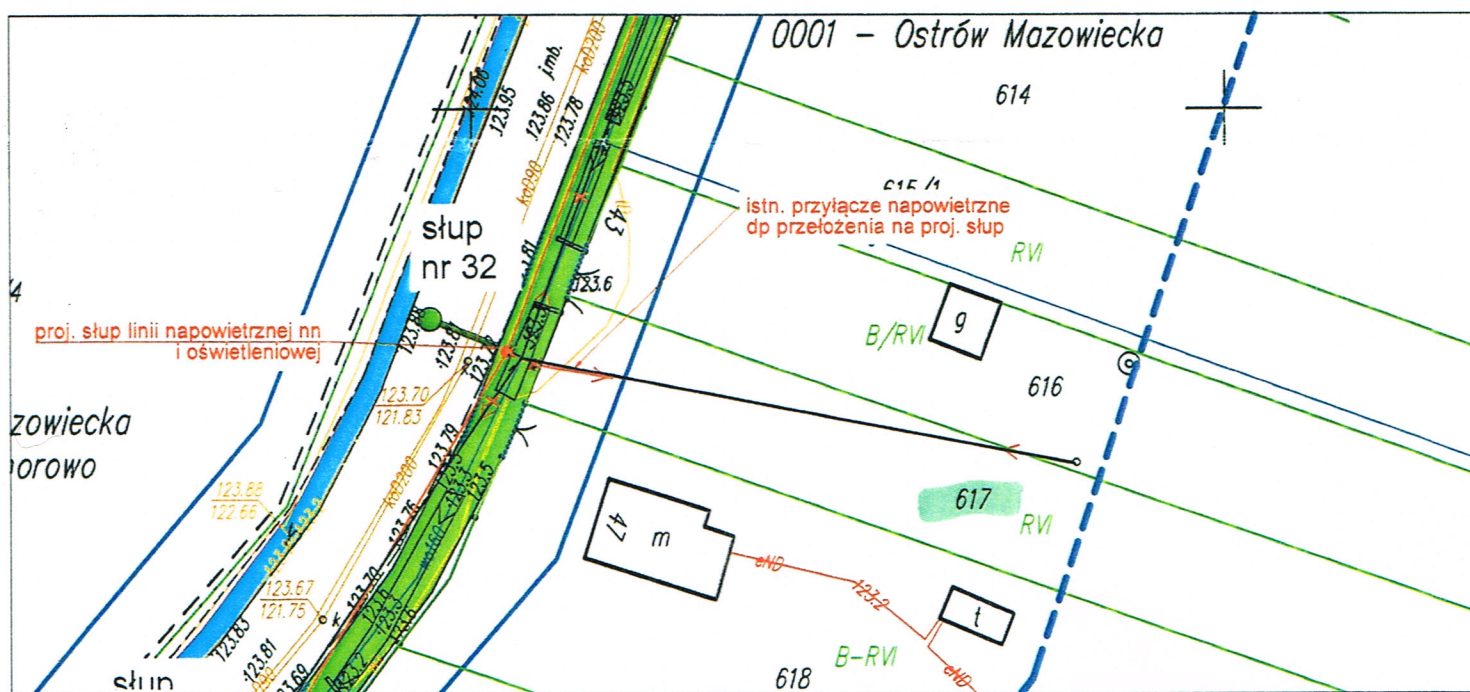

Miasto Ostrów Mazowiecka  
ul. 3 Maja 66  
07-300 Ostrów Mazowiecka



PRAWA AUTORSKIE ZASTRZEŻONE

Studium projektu: PROJEKT WYKONAWCZY			
Jednostka projektowa:		Inwestor:	
ROAD CONCEPT RENATA KOZAK UL. SIENKIEWICZA 21 11-800 WĘGORZEWÓ		 MIASTO OSTRÓW MAZOWIECKA UL. 3 MAJA 66 07-300	
			
Nazwa zadanie:	BUDOWA ŚCIEZEK ROWEROWYCH NA TERENIE MIASTA OSTRÓW MAZOWIECKA O DŁUGOŚCI OK. 17KM. WRAZ Z BUDOWĄ INFRASTRUKTURY TOWARZYSZĄCEJ ORAZ PRZEBUDOWĄ KOLIZJI		Branża: ELEKTRYCZNA
Tytuł rysunku:	PROJEKT ZAGOSPODAROWANIA TERENU - SIECI ELEKTRYCZNE		Skala: 1:500
Projektował: branża elektryczna	mgr inż. Daniel Filipowicz WAM/0096/PWOE/12	Podpis:	Data: 06.2017
Sprawdził: branża elektryczna	mgr inż. Marcin Grzesiukiewicz POL/0154/POOE/10	Podpis:	Nr rysunku:



Studium projektu: PROJEKT WYKONAWCZY			
Jednostka projektowa:		Inwestor:	
ROAD CONCEPT RENATA KOZAK UL. SIENKIEWICZA 21 11-600 WĘGORZEWO		 MIASTO OSTRÓW MAZOWIECKA UL. 3 MAJA 66 07-300 	
Nazwa zadania:	BUDOWA ŚCIEŻEK ROWEROWYCH NA TERENIE MIASTA OSTRÓW MAZOWIECKA O DŁUGOŚCI OK. 17KM WRAZ Z BUDOWĄ INFRASTRUKTURY TOWARZYSZĄCEJ ORAZ PRZEBUDOWĄ KOLIZJI		Branża: ELEKTRYCZNA  Skala: 1:500
Tytuł rysunku:	PROJEKT ZAGOSPODAROWANIA TERENU - SIECI ELEKTRYCZNE		
Projektował: branża elektryczna	mgr inż. Daniel Filipowicz WAM/0096/PW0E/12	Podpis:	Data: 06.2017
Sprawił: branża elektryczna	mgr inż. Marcin Grzesiukiewicz PDL/0154/POOE/10	Podpis:	Nr rysunku:



# OŚWIADCZENIE

Ja niżej podpisany ..... PEŁDZICH MIROSŁAW ..... legitymujący się dowodem osobistym  
o nr AYH 467430 ..... PESEL: 6010512312 .....

oświadczam, że jestem właścicielem działki oznaczonej nr geodezyjnym ..... 621 .....  
i wyrażam zgodę na:


- usunięcie słupa linii napowietrznej nn z mojej działki
- zmianę trasy linii napowietrznej nad moją działką
- wymianę/przełożenie przyłącza napowietrznego po nowej trasie

**Na potrzeby Inwestycji:** "Budowy ścieżek rowerowych na terenie miasta Ostrów Mazowiecka o długości ok. 17km. wraz z budową infrastruktury towarzyszącej i przebudową kolizji"

## Inwestor:

Miasto Ostrów Mazowiecka  
ul. 3 Maja 66  
07-300 Ostrów Mazowiecka

*Tadek Miron*

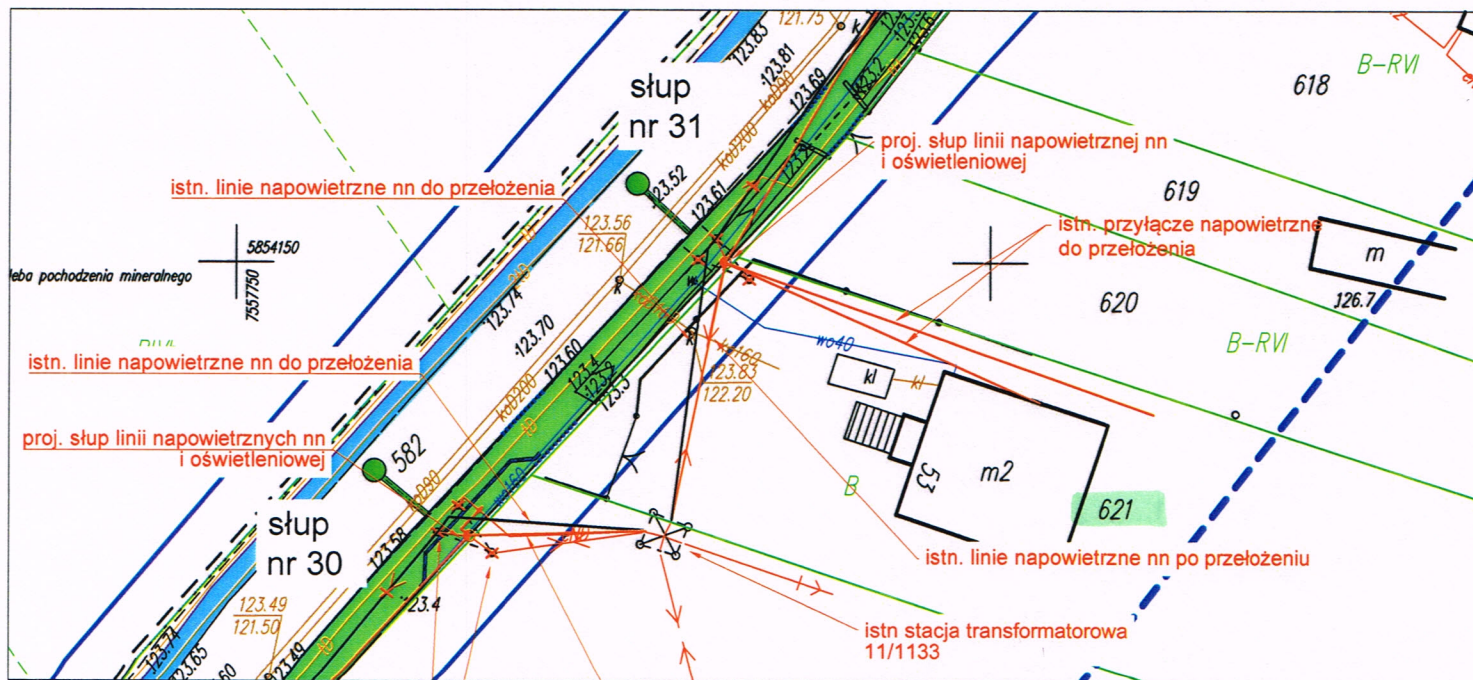



# OŚWIADCZENIE

Ja niżej podpisany ..... legitymujący się dowodem osobistym .....  
o nr ..... PESEL: 141051302705


oświadczam, że jestem właścicielem działki oznaczonej nr geodezyjnym .....  
i wyrażam zgodę na:



- usunięcie słupa linii napowietrznej nn z mojej działki
- zmianę trasy linii napowietrznej nad moją działką
- wymianę przyłącza napowietrzego

**Na potrzeby Inwestycji:** "Budowy ścieżek rowerowych na terenie miasta Ostrow Mazowiecka o długości ok. 17km. wraz z budową infrastruktury towarzyszącej i przebudową kolidzi!"

**Inwestor:**  
Miasto Ostrow Mazowiecka  
ul. 3 Maja 66  
07-300 Ostrow Mazowiecka

*[Signature]*

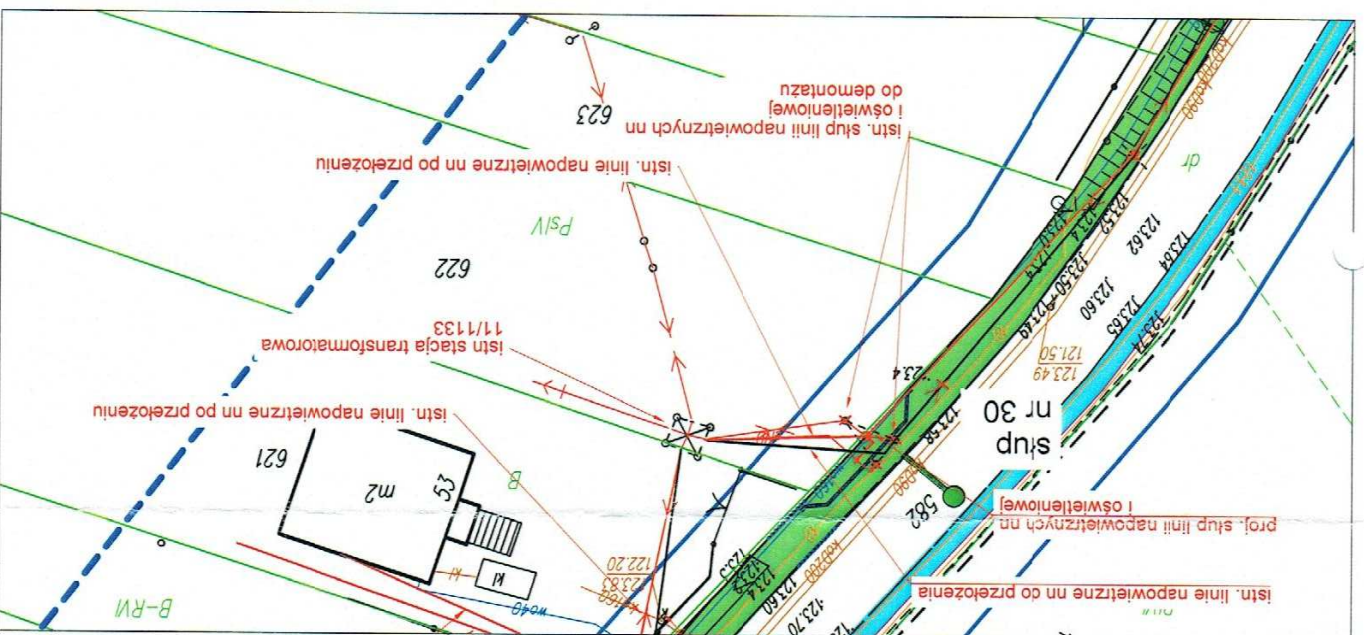

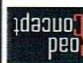studium projekt: PROJEKT WYKONAWCZY			
Inwestor:		Wetchnia projektowa:	
 MIASTO OSTROW MAZOWIECKA UL. 3 MAJA 66 07-300		 ROAD CONCEPT REWATA KOZAK UL. SIENKIEWICZA 21 11-600 WĘGORZEWO	
Nazwa zadania:		Tytuł rysunku:	
BUDOWA ŚCIEŻEK ROWEROWYCH NA TERENIE MIASTA OSTROW MAZOWIECKA O DŁUGOŚCI OK. 17KM WRAZ Z BUDOWĄ INFRASTRUKTURY TOWARZYSZĄCEJ ORAZ PRZEBUDOWĄ KOLIZJI		PROJEKT ZAGOSPODAROWANIA TERENU - SIECI ELEKTRYCZNE	
Skala:		Data:	
1:500		06.2017	
Projektant:		Podpis:	
mgr inż. Daniel Filipowicz WAM/0086/PWCE/12			
Sprawdził:		Podpis:	
mgr inż. Marcin Grzesiuliewicz PDL/0154/POOE/10			
Nr rysunku:		Data:	
		06.2017	
PRAWA AUTORSKIE ZASTRZEŻONE			



# OŚWIADCZENIE

My niżej podpisani OJDANOWSKA BARBARA  
OJDANOWSKI JERZY

PESEL: .....

PESEL: .....

oświadczamy, że jesteśmy właścicielami działki oznaczonej nr geodezyjnym 626/3 przy ul. Legionowej 61 w msc. Ostrów Mazowiecka i wyrażam zgodę na:


- usunięcie słupa nr 2\_3-3 z mojej działki,
  - wymiany istniejącego przyłącza do budynku nr 61,
- pod warunkiem pisemnego:

1. Uzgodnieniu przez Wykonawcę terminu wejścia na nieruchomość.
2. Zapewnieniu o prowadzeniu prac tylko i wyłącznie w zakresie zdemontowania istniejącego na nieruchomości słupa.
3. Zapewnieniu o prowadzeniu prac bez zastosowania sprzętu mechanicznego (wymagany sprzęt zlokalizowany będzie poza Pani nieruchomością, na terenie przyległej drogi/chodnika).
4. Zapewnieniu o prowadzeniu prac z zachowaniem zasady doprowadzenia nieruchomości do stanu sprzed rozpoczęcia planowanych prac.
5. Protokolarnym przekazaniu i odbiorze końcowym, w obecności pracownika Urzędu Miasta Ostrów Mazowiecka, części nieruchomości wymaganej do prowadzenia prac, uzgodnionej zgodnie z pkt. 1.

**Inwestycja związana:** "Budowa ścieżek rowerowych na terenie miasta Ostrów Mazowiecka o długości ok. 17km wraz z budową infrastruktury towarzyszącej i przebudową kolizji"

## Inwestor:

Miasto Ostrów Mazowiecka, ul. 3 Maja 66, 07-300 Ostrów Mazowiecka

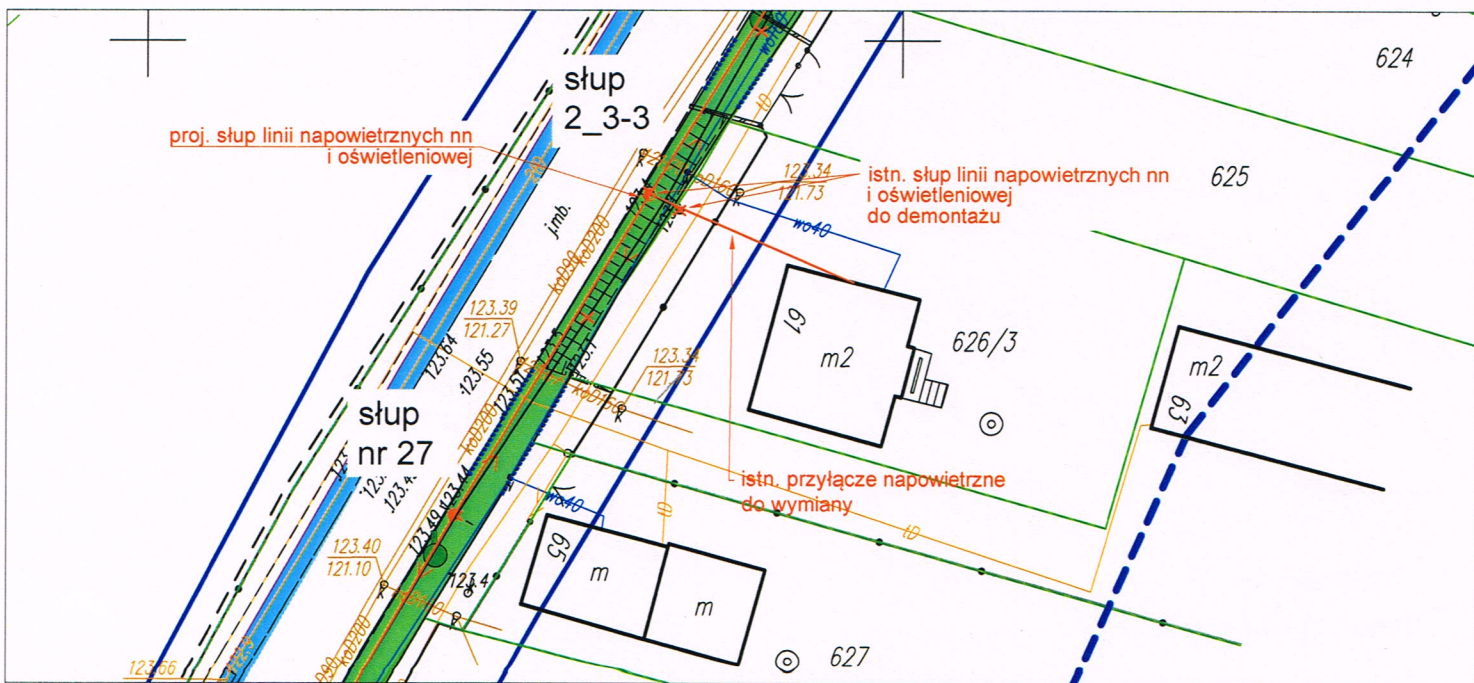

Studium projektu: PROJEKT WYKONAWCZY			
PRAWA AUTORSKIE ZASTRZEŻONE	Jednostka projektowa:		Inwestor:
	ROAD CONCEPT RENATA KOZAK UL. SIENKIEWICZA 21 11-600 WĘGORZEWO		MIASTO OSTRÓW MAZOWIECKA UL. 3 MAJA 66 07-300
	Nazwa zadania:		Branża:
	BUDOWA ŚCIEŻEK ROWEROWYCH NA TERENIE MIASTA OSTRÓW MAZOWIECKA O DŁUGOŚCI OK. 17KM WRAZ Z BUDOWĄ INFRASTRUKTURY TOWARZYSZĄCEJ ORAZ PRZEBUDOWĄ KOLIZJI		ELEKTRYCZNA
	Tytuł rysunku:		Skala:
PROJEKT ZAGOSPODAROWANIA TERENU - SIECI ELEKTRYCZNE		1:500	
Projektował:		Podpis:	Data:
mgr inż. Daniel Filipowicz WAM/0096/PWOE/12			06.2017
Sprawdził:		Podpis:	Nr rysunku:
mgr inż. Marcin Grzesiukiewicz PDL/0154/PWOE/10			



# OŚWIADCZENIE

Ja niżej podpisany Leszczyński Ryszard legitymujący się dowodem osobistym

o nr ..... PESEL: 55.06.19.16.793  
61120910200


oświadczam, że jestem właścicielem działki oznaczonej nr geodezyjnym .....  
i wyrażam zgodę na:

- ~~usunięcie słupa linii napowietrznej nn z mojej działki~~
- zmianę trasy linii napowietrznej nad moją działką
- wymianę przyłącza napowietrznego


**Na potrzeby Inwestycji:** "Budowy ścieżek rowerowych na terenie miasta Ostrów Mazowiecka o długości ok. 17km. wraz z budową infrastruktury towarzyszącej i przebudową kolizji"

## Inwestor:

Miasto Ostrów Mazowiecka  
ul. 3 Maja 66  
07-300 Ostrów Mazowiecka

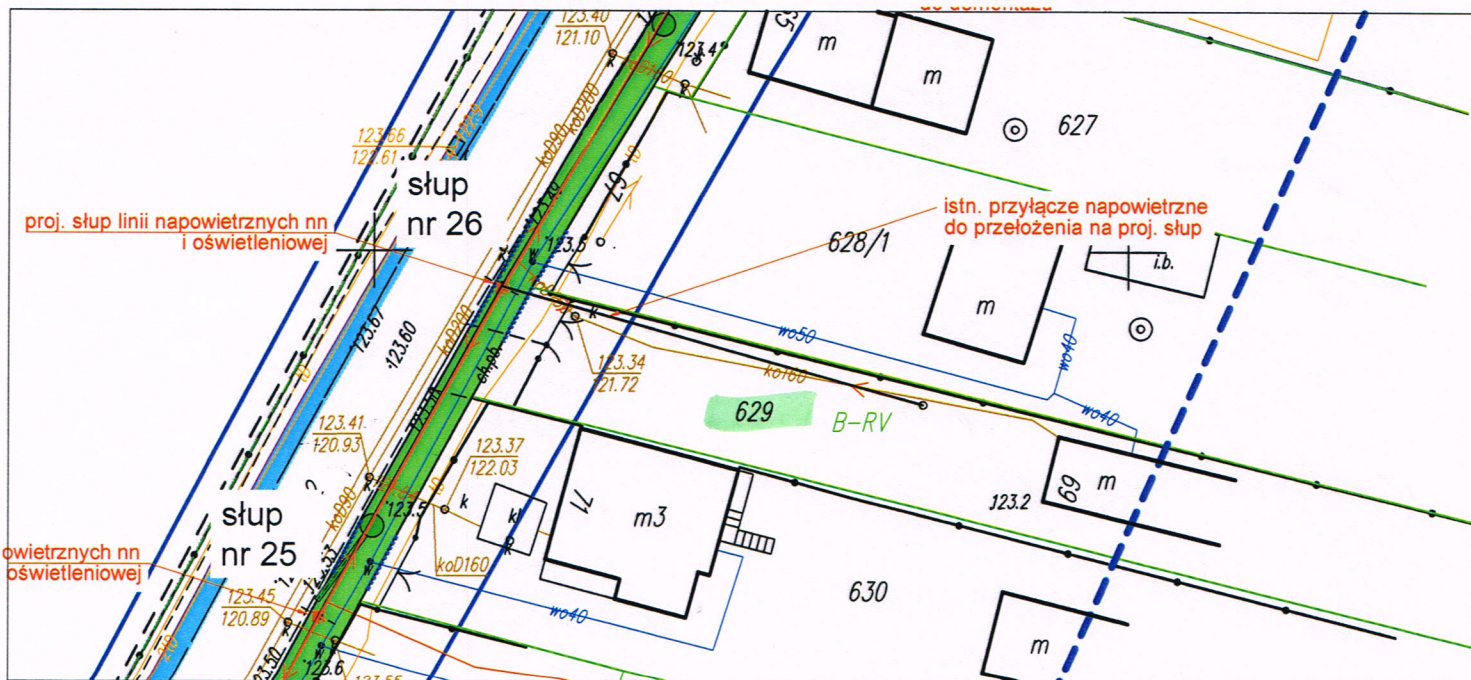



Studium projektu: PROJEKT WYKONAWCZY			
Jednostka projektowa:		Inwestor:	
ROAD CONCEPT RENATA KOZAK UL. SIENKIEWICZA 21 11-600 WĘGORZEWO		 MIASTO OSTRÓW MAZOWIECKA UL. 3 MAJA 65 07-300	
			
Nazwa zadania:	BUDOWA ŚCIEŻEK ROWEROWYCH NA TERENIE MIASTA OSTRÓW MAZOWIECKA O DŁUGOŚCI OK. 17KM WRAZ Z BUDOWĄ INFRASTRUKTURY TOWARZYSZĄCEJ ORAZ PRZEBUDOWĄ KOLIZJI		Branża: ELEKTRYCZNA
Tytuł rysunku:	PROJEKT ZAGOSPODAROWANIA TERENU - SIECI ELEKTRYCZNE		Skala: 1:500
Projektował: branża elektryczna	mgr inż. Daniel Filipowicz WAM/0096/PWOE/12	Podpis:	Data: 06.2017
Sprawił: branża elektryczna	mgr inż. Marcin Grzesiukiewicz PDL/0154/POOE/10	Podpis:	Nr rysunku:



# OŚWIADCZENIE

Ja niżej podpisany/-a Krzysztof Nowosić..... legitymujący/-a się dowodem

osobistym o nr ..... PESEL: 630403696.....

oświadczam, że jestem spadkobiercą/właścicielem działki oznaczonej nr geodezyjnym 633/1 przy ul. Legionowej w msc. Ostrów Mazowiecka i wyrażam zgodę na:


- usunięcie słupa linii napowietrznej nn z mojej działki
- zmianę trasy istniejącej linii napowietrznej nad moją działką (zmiana wynika z usunięcia słupa)

**Oświadczenie na potrzeby Inwestycji:** "Budowy ścieżek rowerowych na terenie miasta Ostrów Mazowiecka o długości ok. 17km. wraz z budową infrastruktury towarzyszącej i przebudową kolizji"

## Inwestor:

Miasto Ostrów Mazowiecka  
ul. 3 Maja 66  
07-300 Ostrów Mazowiecka

Nowosić Krzysztof  
.....  
podpis

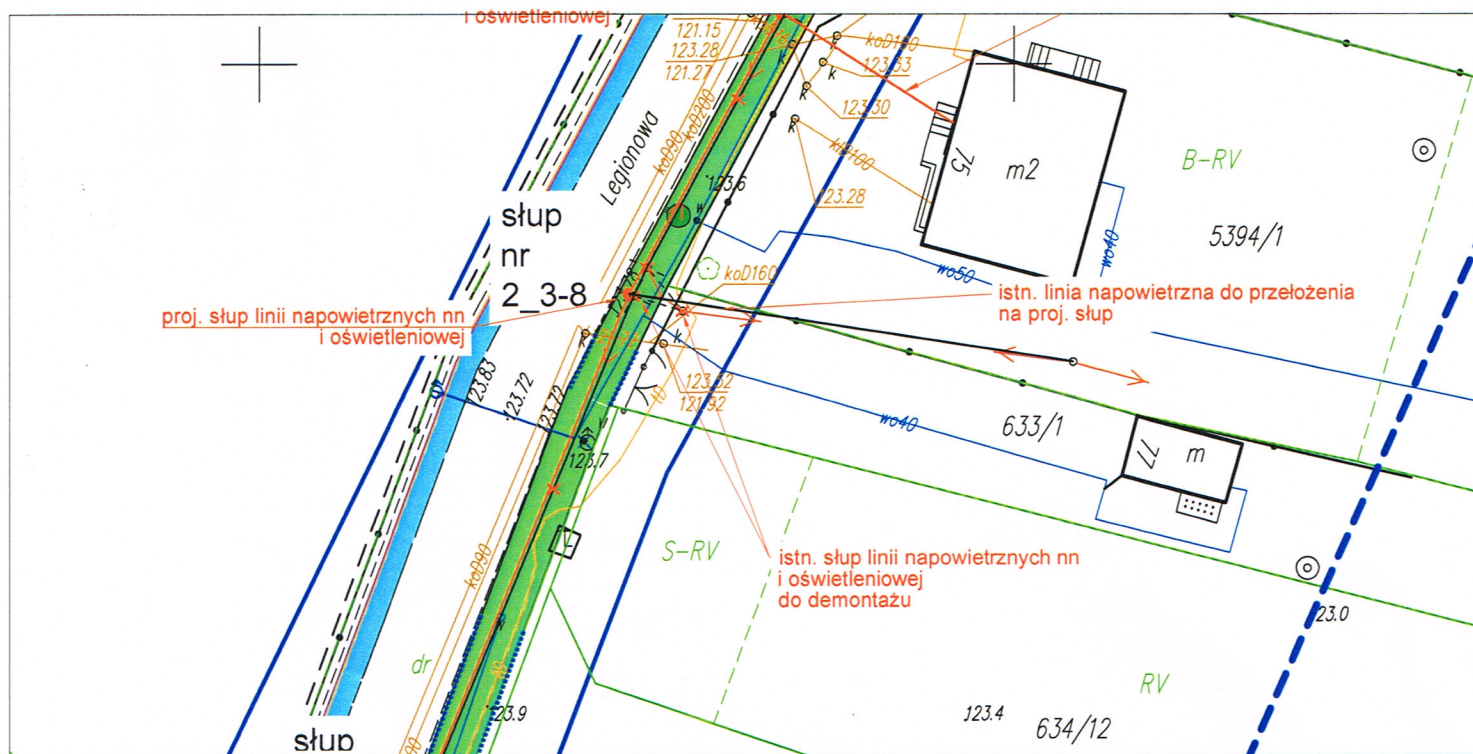

Studium projektu: PROJEKT WYKONAWCZY			
PRAWA AUTORSKIE ZASTRZEŻONE	Jednostka projektowa:		Inwestor:
	ROAD CONCEPT RENATA KOZAK UL. SIENKIEWICZA 21 11-600 WĘGORZEWO		MIASTO OSTRÓW MAZOWIECKA UL. 3 MAJA 66 07-300
	Nazwa zadania:		Branża:
	BUDOWA ŚCIEŻEK ROWEROWYCH NA TERENIE MIASTA OSTRÓW MAZOWIECKA O DŁUGOŚCI OK. 17KM WRAZ Z BUDOWĄ INFRASTRUKTURY TOWARZYSZĄCEJ ORAZ PRZEBUDOWĄ KOLIZJI		ELEKTRYCZNA
	Tytuł rysunku:		Skala:
PROJEKT ZAGOSPODAROWANIA TERENU - SIECI ELEKTRYCZNE		1:500	
Projektował:		Podpis:	Data:
branża elektryczna		mgr inż. Daniel Filipowicz WAM/0096/PWOE/12	03.2018
Sprawdził:		Podpis:	Nr rysunku:
branża elektryczna		mgr inż. Marcin Grzesiukiewicz PDL/0154/POOE/10	




Ja niżej podpisany ..... CIBULF IGENT ENF ..... legitymujący się dowodem osobistym


o nr ..... PESEL: 95102201160

- usunięcie słupa linii napowietrznej nn z mojej działki
- zmianę trasy linii napowietrznej nad moją działką

Miasto Ostrów Mazowiecka  
ul. 3 Maja 66  
07-300 Ostrów Mazowiecka


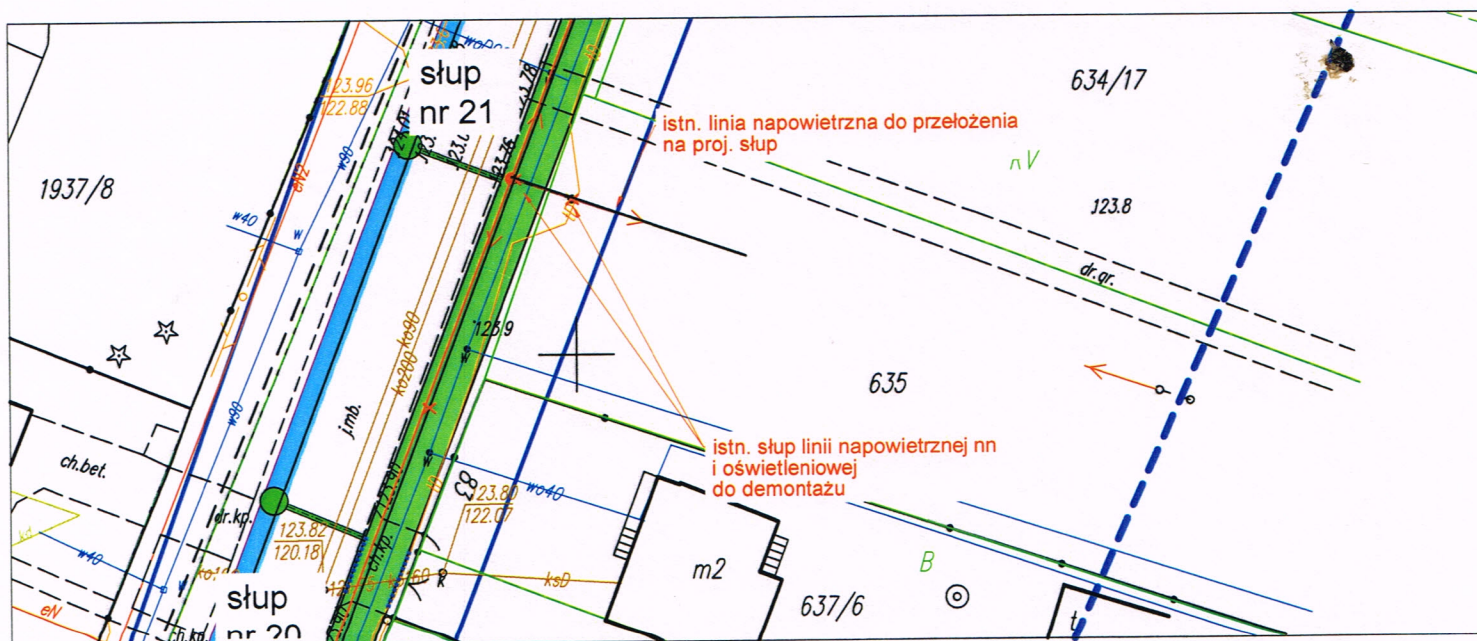

PRAWA AUTORSKA ZASTRZEŻONE	Studium projektu: PROJEKT WYKONAWCZY		
	Jednostka projektowa:		Inwestor:
	ROAD CONCEPT RENATA KOZAK UL. SIENKIEWICZA 21 11-600 WĘGORZANO		 MIASTO OSTRÓW MAZOWIECKA UL. 3 MAJA 66 07-300
	Nazwa zadania:		Branża:
	Tytuł rysunku:		Skala:
Projektował: branża elektryczna		Podpis:	Data:
Sprawdził: branża elektryczna		Podpis:	Nr rysunku:







# OŚWIADCZENIE

Ja niżej podpisana **KACZMAREK DANUTA**

PESEL: .....

**JANCZEWSKA BEATA, KACZMAREK JACEK, MODZELEWSKA MARLENA**

oświadczam, że jestem właścicielem działki oznaczonej nr geodezyjnym 635 przy ul. Legionowej w msc. Ostrów Mazowiecka i wyrażam zgodę na usunięcie słupa nr 2\_3-10 z mojej działki pod warunkiem pisemnego:


1. Uzgodnieniu przez Wykonawcę terminu wejścia na nieruchomość.
2. Zapewnieniu o prowadzeniu prac tylko i wyłącznie w zakresie zdemontowania istniejącego na nieruchomości słupa.
3. Zapewnieniu o prowadzeniu prac bez zastosowania sprzętu mechanicznego (wymagany sprzęt zlokalizowany będzie poza Pani nieruchomością, na terenie przyległej drogi/chodnika).
4. Zapewnieniu o prowadzeniu prac z zachowaniem zasady doprowadzenia nieruchomości do stanu sprzed rozpoczęcia planowanych prac.
5. Protokolarnym przekazaniu i odbiorze końcowym, w obecności pracownika Urzędu Miasta Ostrów Mazowiecka, części nieruchomości wymaganej do prowadzenia prac, uzgodnionej zgodnie z pkt. 1.

*Janczewska Beata  
Kaczmarek Jacek  
Modzelewska Marlene*

**Inwestycja związana:** "Budowa ścieżek rowerowych na terenie miasta Ostrów Mazowiecka o długości ok. 17km wraz z budową infrastruktury towarzyszącej i przebudową kolizji"

**Inwestor:**

Miasto Ostrów Mazowiecka, ul. 3 Maja 66, 07-300 Ostrów Mazowiecka

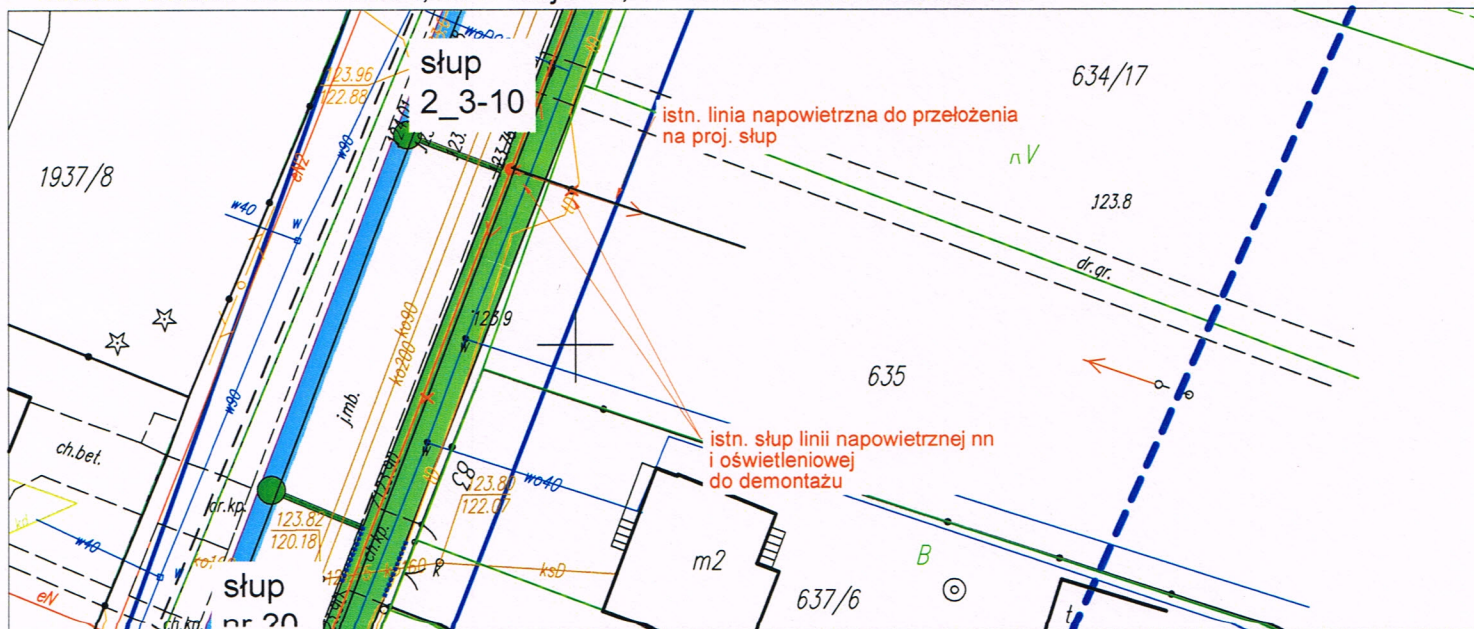

Studium projektu: PROJEKT WYKONAWCZY			
PRAWA AUTORSKIE ZASTRZEŻONE	Jednostka projektowa:		Inwestor:
	ROAD CONCEPT RENATA KOZAK UL. SIENKIEWICZA 21 11-600 WĘGORZEW		MIASTO OSTRÓW MAZOWIECKA UL. 3 MAJA 66 07-300
	Nazwa zadania:		Branża:
	BUDOWA ŚCIEŻEK ROWEROWYCH NA TERENIE MIASTA OSTRÓW MAZOWIECKA O DŁUGOŚCI OK. 17KM WRAZ Z BUDOWĄ INFRASTRUKTURY TOWARZYSZĄCEJ ORAZ PRZEBUDOWĄ KOLIZJI		ELEKTRYCZNA
	Tytuł rysunku:		Skala:
PROJEKT ZAGOSPODAROWANIA TERENU - SIECI ELEKTRYCZNE		1:500	Data:
Projektował:		Podpis:	06.2017
mgr inż. Daniel Filipowicz WAM/0096/PWOE/12			
Sprawdził:		Podpis:	Nr rysunku:
mgr inż. Marcin Grzesiukiewicz PDL/0154/POOE/10			






Ja niżej podpisany ..... RĘBOWSKI SŁAWOMIR ..... legitymujący się dowodem osobistym  
o nr ..... APG 255465 ..... PESEL: 80013113676 .....

- usunięcie słupa linii napowietrznej nn z mojej działki
- zmianę trasy linii napowietrznej nad moją działką

Miasto Ostrów Mazowiecka  
ul. 3 Maja 66  
07-300 Ostrów Mazowiecka

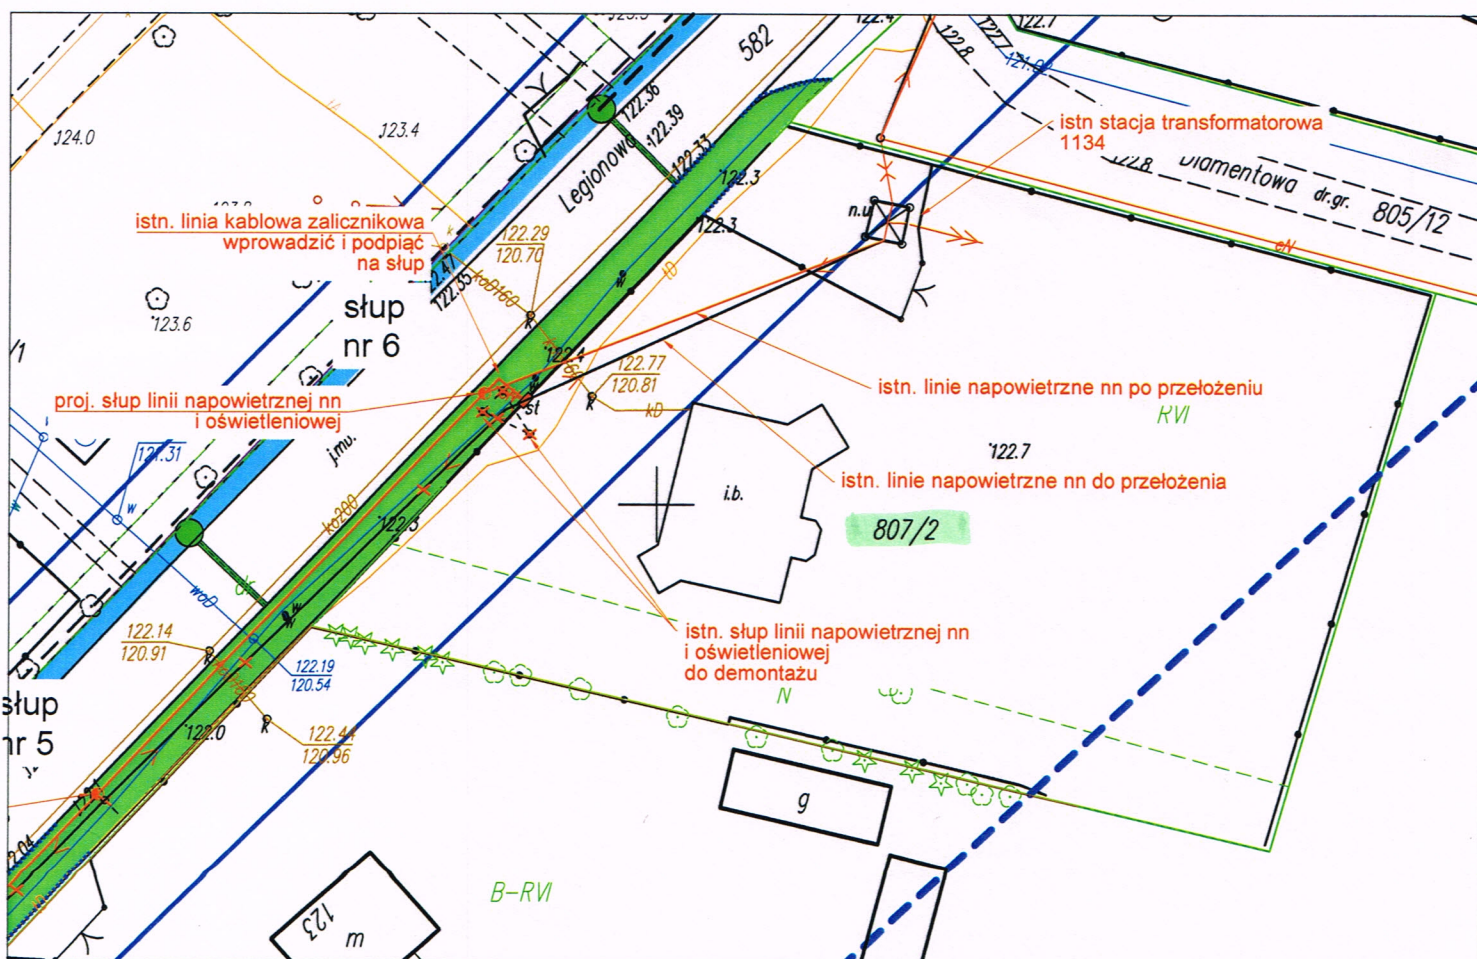


Studium projektu: PROJEKT WYKONAWCZY			
Jednostka projektowa:		Inwestor:	
ROAD CONCEPT RENATA KOZAK UL. SIENKIEWICZA 21 11-600 WĘGORCZA		 MIASTO OSTRÓW MAZOWIECKA UL. 3 MAJA 66 07-300	
			
Nazwa zadania:	BUDOWA ŚCIEŻEK ROWEROWYCH NA TERENIE MIASTA OSTRÓW MAZOWIECKA O DŁUGOŚCI OK. 17KM WRAZ Z BUDOWĄ INFRASTRUKTURY TOWARZYSZĄCEJ ORAZ PRZEBUDOWĄ KOLIZJI		Branża: ELEKTRYCZNA
Tytuł rysunku:	PROJEKT ZAGOSPODAROWANIA TERENU - SIECI ELEKTRYCZNE		Skala: 1:500
Projektował: branża elektryczna	mgr inż. Daniel Filipowicz WAM/0096/PWOE/12	Podpis:	Data: 06.2017
Sprawdził: branża elektryczna	mgr inż. Marcin Grzesiukiewicz PDL/0154/PWOE/10	Podpis:	Nr rysunku:



# OŚWIADCZENIE

Ja niżej podpisany Zukorski Podbiedkowski legitymujący się dowodem osobistym

o nr AXV 49 72 51 PESEL: 86020711559

oświadczam, że jestem właścicielem działki oznaczonej nr geodezyjnym 3992  
i wyrażam zgodę na:

- usunięcie słupa linii napowietrznej nn z mojej działki
- zmianę trasy linii napowietrznej nad moją działką
- wymianę/przełożenie przyłącza napowietrznego po nowej trasie


**Na potrzeby Inwestycji:** "Budowy ścieżek rowerowych na terenie miasta Ostrów Mazowiecka o długości ok. 17km. wraz z budową infrastruktury towarzyszącej i przebudową kolizji"

## Inwestor:



Miasto Ostrów Mazowiecka  
ul. 3 Maja 66  
07-300 Ostrów Mazowiecka

26.09.2017

Zukorski  
Podbiedkowski

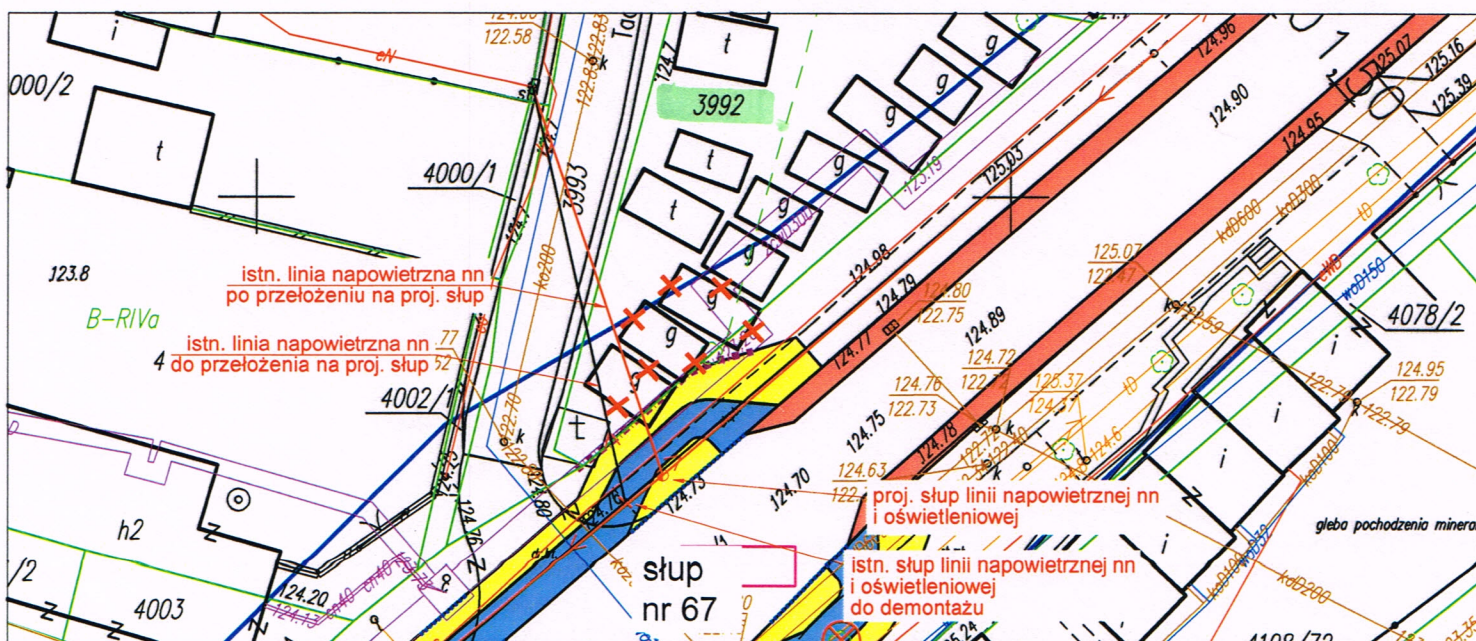

Studium projektu: PROJEKT WYKONAWCZY

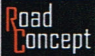PRAWA AUTORSKIE ZASTRZEŻONE	Jednostka projektowa:		Inwestor:	
	ROAD CONCEPT RENATA KOZAK UL. SIENKIEWICZA 21 11-600 WĘGORZEWÓ		MIASTO OSTRÓW MAZOWIECKA UL. 3 MAJA 66 07-300	
				
	Nazwa zadania:		BUDOWA ŚCIEŻEK ROWEROWYCH NA TERENIE MIASTA OSTRÓW MAZOWIECKA O DŁUGOŚCI OK. 17KM WRAZ Z BUDOWĄ INFRASTRUKTURY TOWARZYSZĄCEJ ORAZ PRZEBUDOWĄ KOLIZJI	
	Tytuł rysunku:		PROJEKT ZAGOSPODAROWANIA TERENU - SIECI ELEKTRYCZNE	
	Projektował: branża elektryczna		Podpis: Data: 06.2017	
	Sprawdził: branża elektryczna		Podpis: Nr rysunku:	



OŚWIADCZENIE


Ja niżej podpisany ..... Renata PRZEDZIECKA ..... legitymujący się dowodem osobistym



o nr ..... PESEL: 51050806764 .....

- usunięcie słupa linii napowietrznej nn z mojej działki
- zmianę trasy linii napowietrznej nad moją działką
- wymianę przyłącza napowietrznego

Miasto Ostrów Mazowiecka  
ul. 3 Maja 66  
07-300 Ostrów Mazowiecka

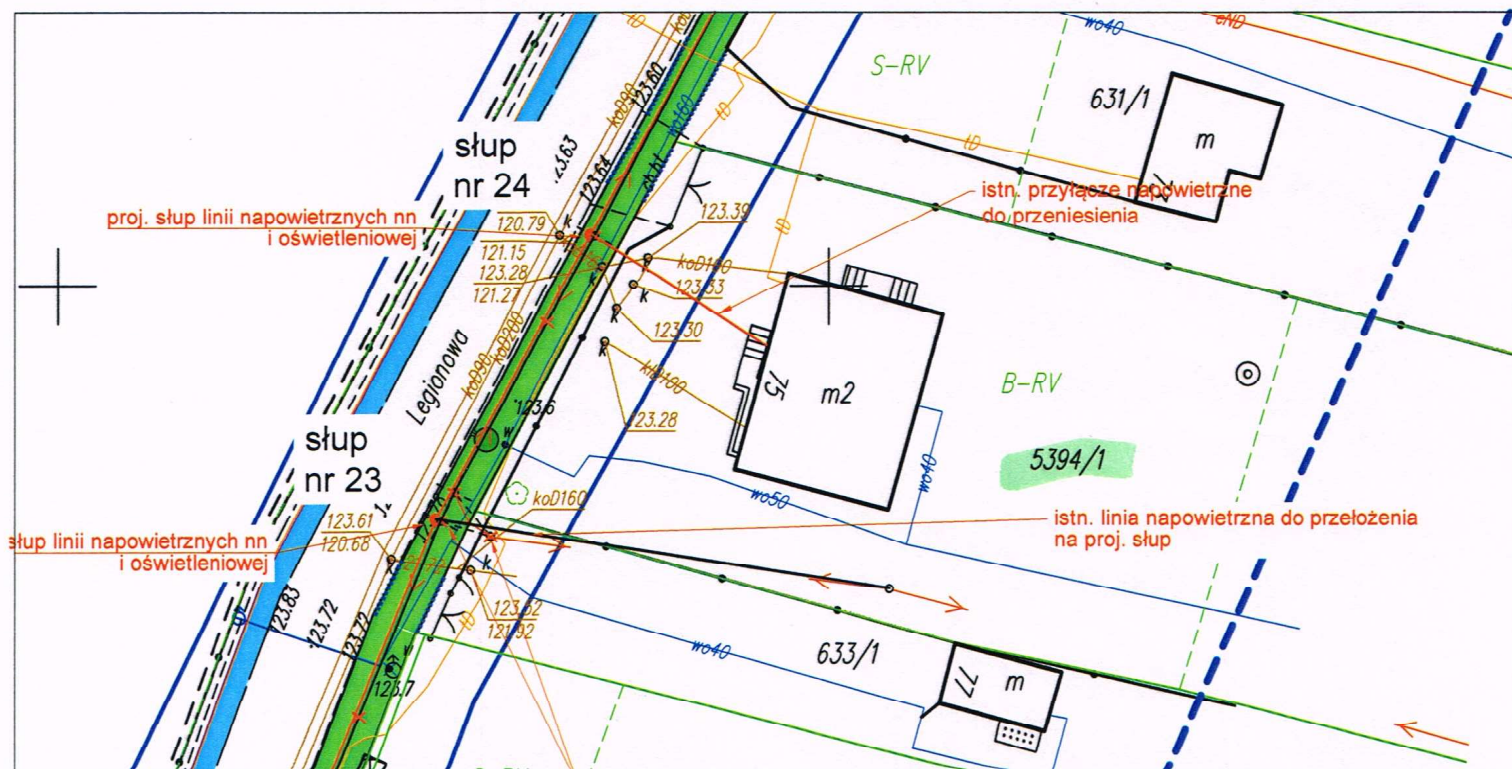


Studium projektu: PROJEKT WYKONAWCZY			
PRAWA AUTORSKIE ZASTRZEŻONE	Jednostka projektowa:		Investor:
	ROAD CONCEPT RENATA KOZAK UL. SIENKIEWICZA 21 11-600 WĘGORZEWO		 MIASTO OSTRÓW MAZOWIECKA UL. 3 MAJA 66 07-300
			
Nazwa zadania:	BUDOWA ŚCIEŻEK ROWEROWYCH NA TERENIE MIASTA OSTRÓW MAZOWIECKA O DŁUGOŚCI OK. 17KM WRAZ Z BUDOWĄ INFRASTRUKTURY TOWARZYSZĄCEJ ORAZ PRZEBUDOWĄ KOLIZJI		Branża: ELEKTRYCZNA
Tytuł rysunku:	PROJEKT ZAGOSPODAROWANIA TERENU - SIECI ELEKTRYCZNE		Skala: 1:500
Projektował: branża elektryczna	mgr inż. Daniel Filipowicz WAM/0096/PWOE/12	Podpis:	Data: 06.2017
Sprawił: branża elektryczna	mgr inż. Marcin Grzesiukiewicz PDL/0154/POOE/10	Podpis:	Nr rysunku: